

DRAWING NAME:

1ST FLOOR PLAN
SCALE 1"=0" = N/A

DRAWING NO:

A100




DRAWING NAME:

2ND FLOOR PLAN
SCALE 1"=0"= N/A

DRAWING NO:

A101

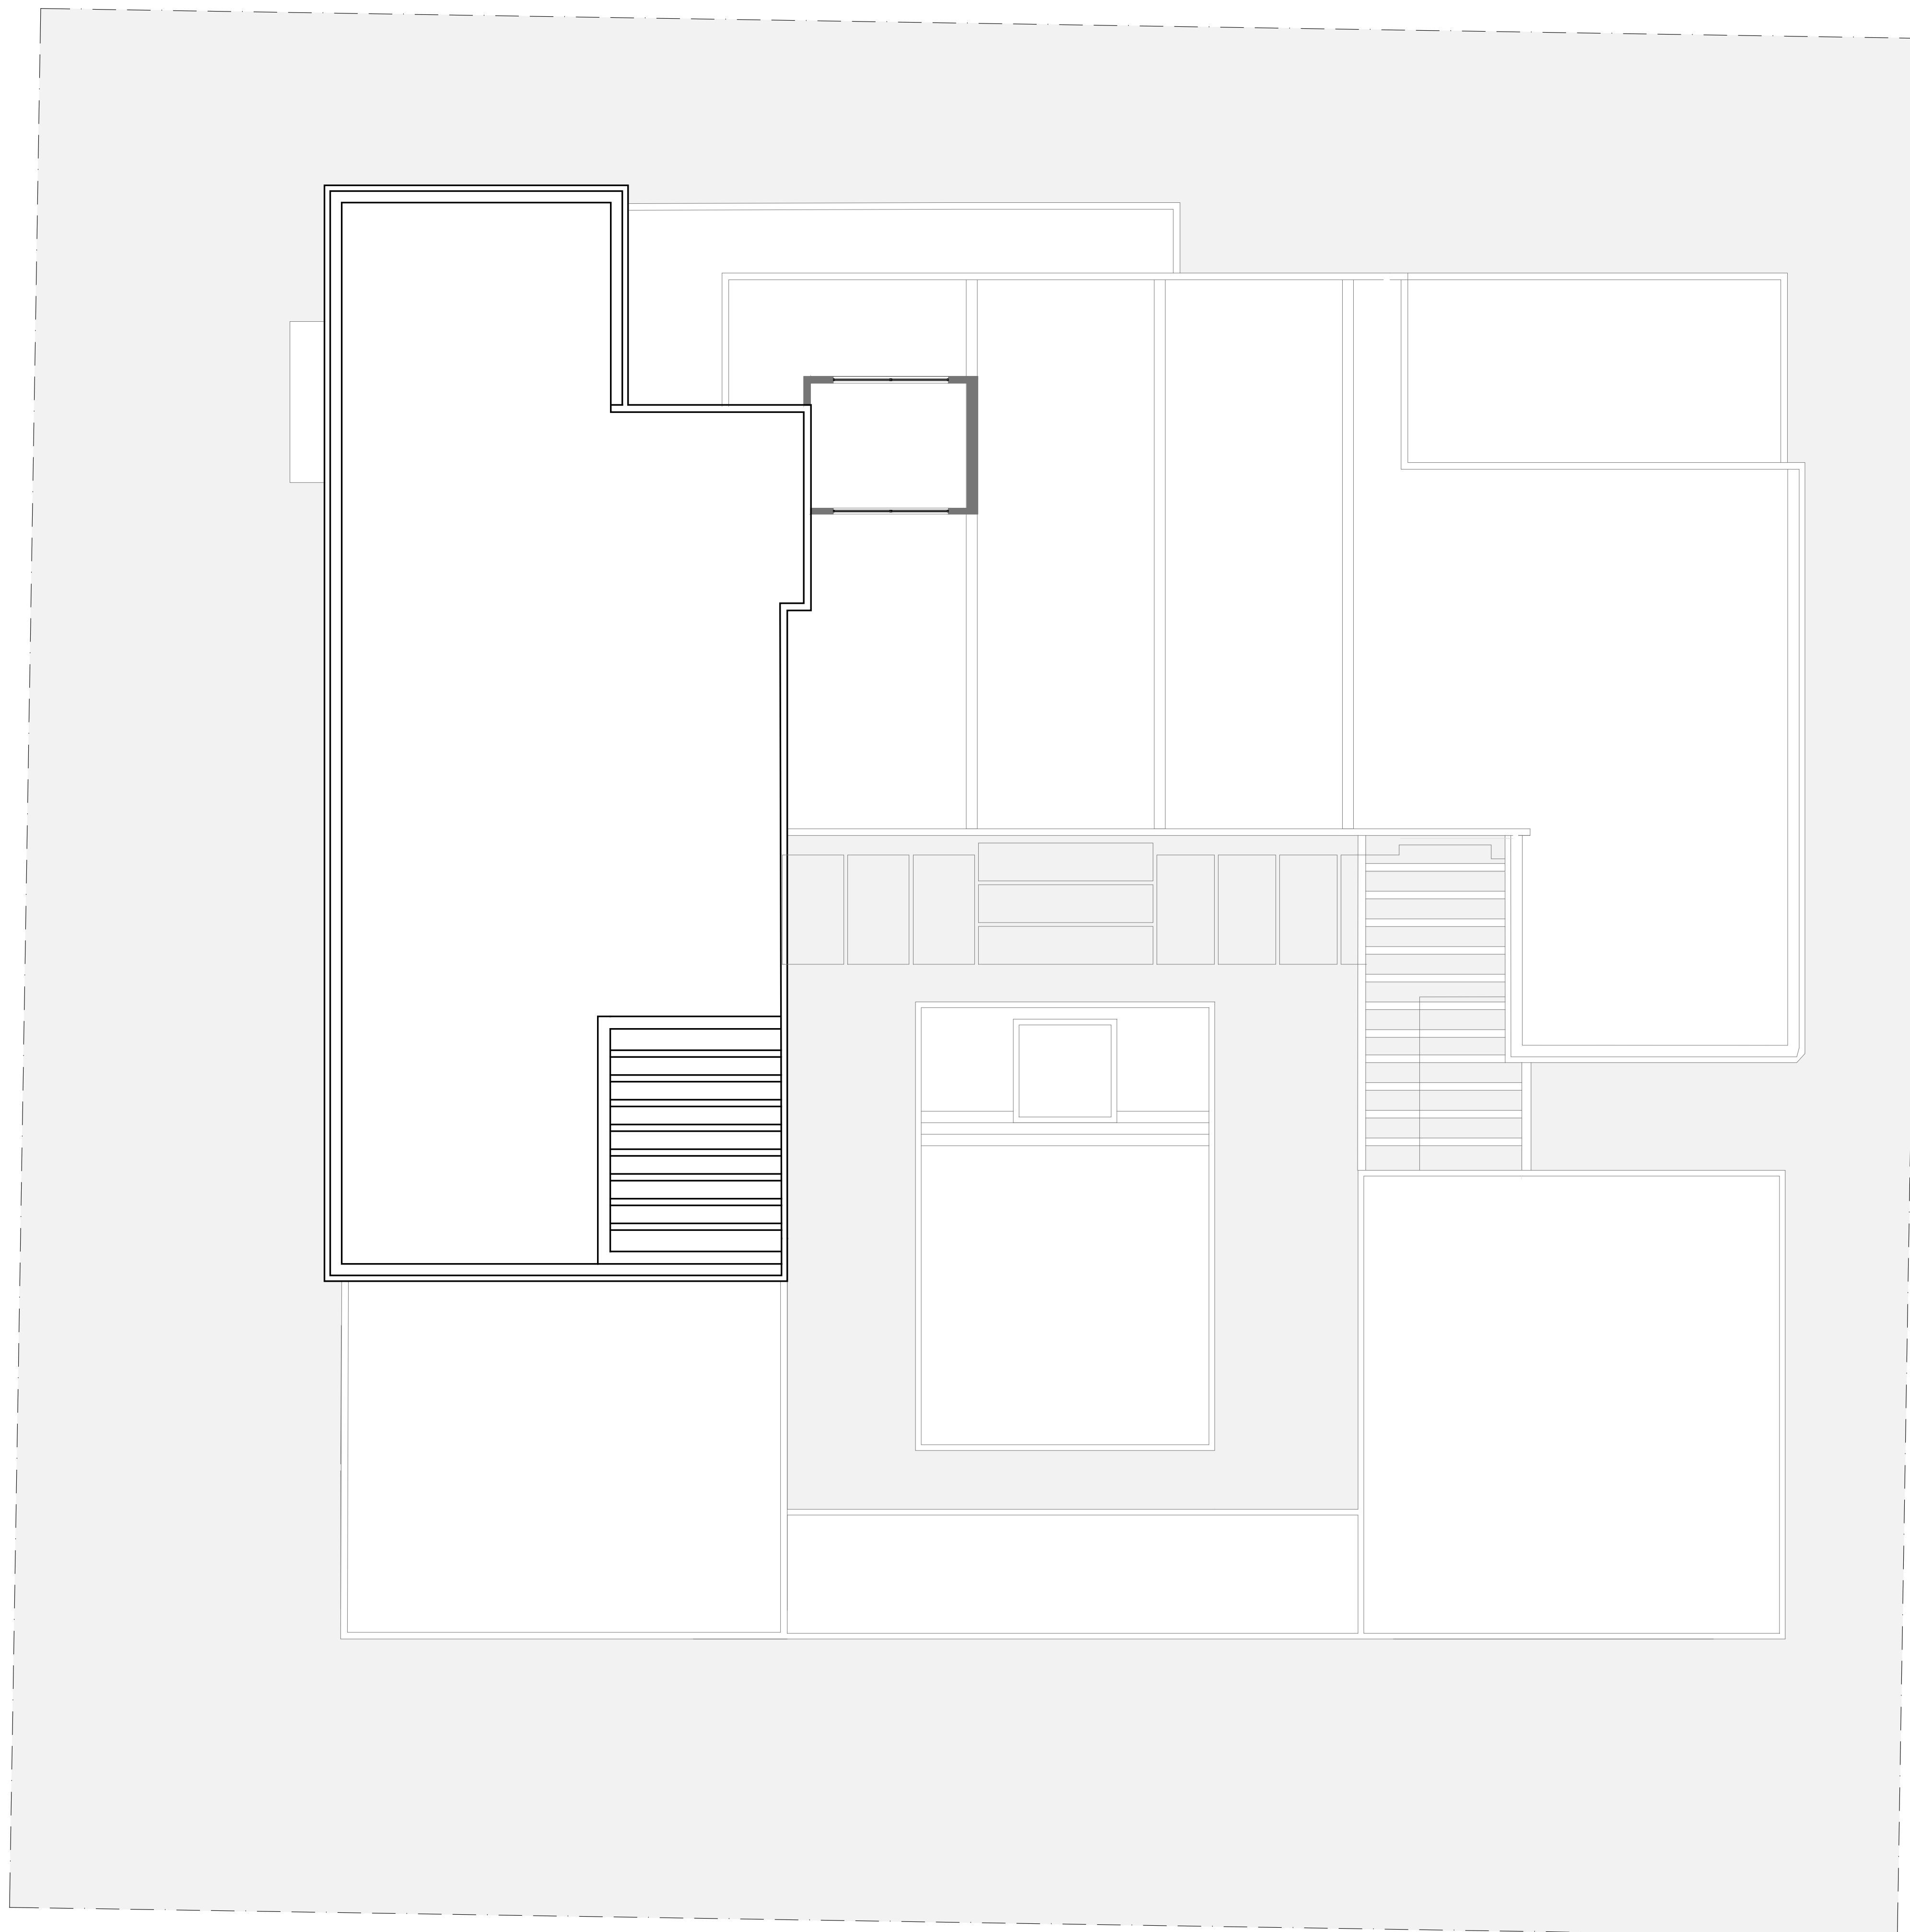

ROOF FLOOR PLAN
SCALE 1"=0' = 1/8"

STAMP | SELLO

AS BUILT - PROPERTY
AT DORADO COUNTRY
ESTATES, LOT 7,
DORADO, PUERTO
RICO, 00736

DCE- LOT 7

MUNICIPALITY
OF DORADO

PROJECT NAME | NOMBRE DEL PROYECTO

REVISIONS | REVISIONES

NO.	DESCRIPTION	DATE

DRAWN BY | DIBUJADO POR CHECK BY | COTEJADO POR

DESIGN BY | DISEÑADO POR APPROVED BY | APROBADO POR

DATE | FECHA SCALE | ESCALA

PROJECT NO. | NÚM. PROYECTO


2022 02

SHEET NO. | NÚM. DE HOJA

3 OF 6

DRAWING NO. | NÚM. DE DIBUJO

AS- 102

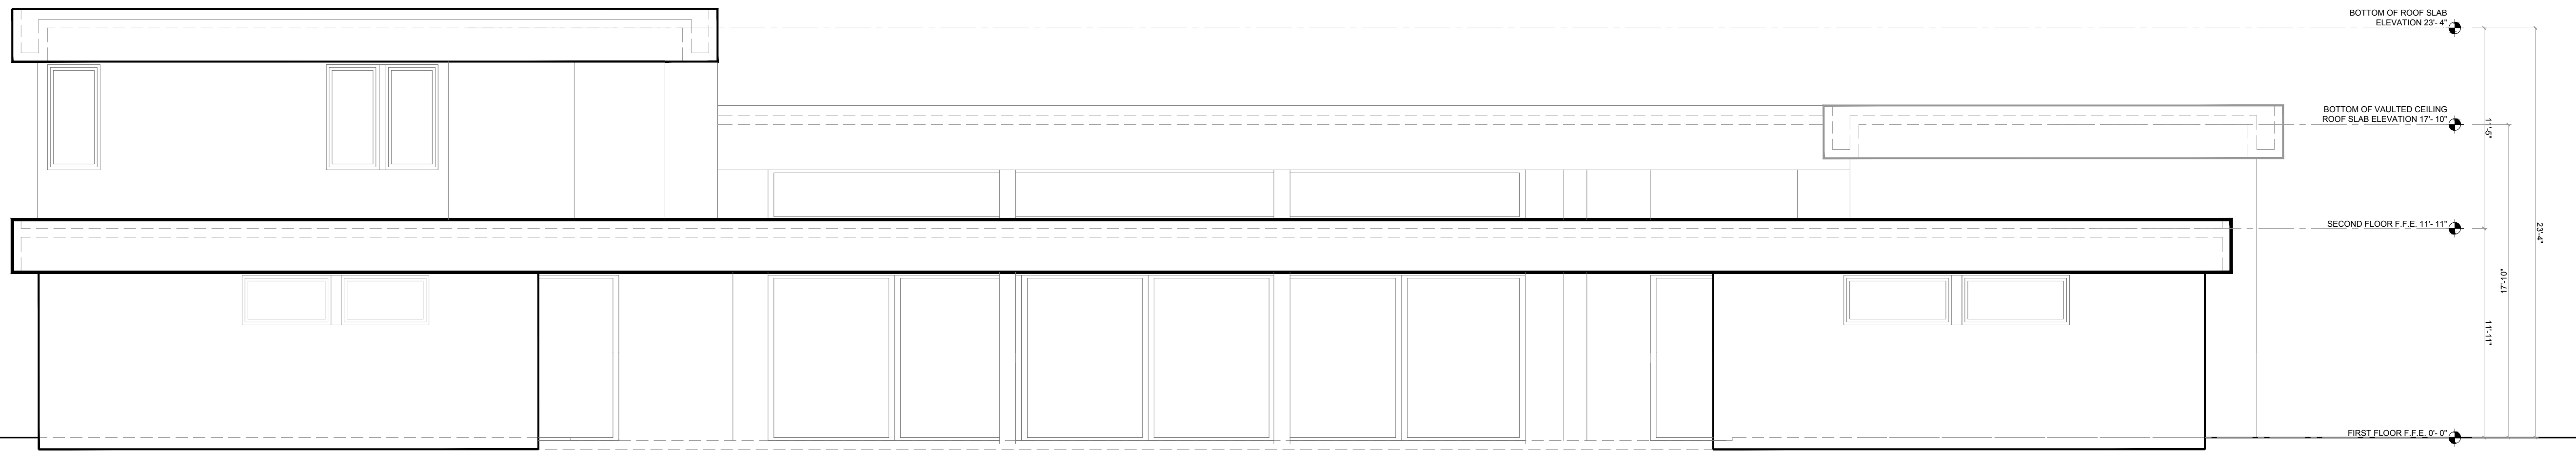


SOUTH FACADE
SCALE 1"=0"= 3/16"



EAST FACADE
SCALE 1"=0"= 3/16"



NORTH FACADE
SCALE 1"=0"= 3/16"

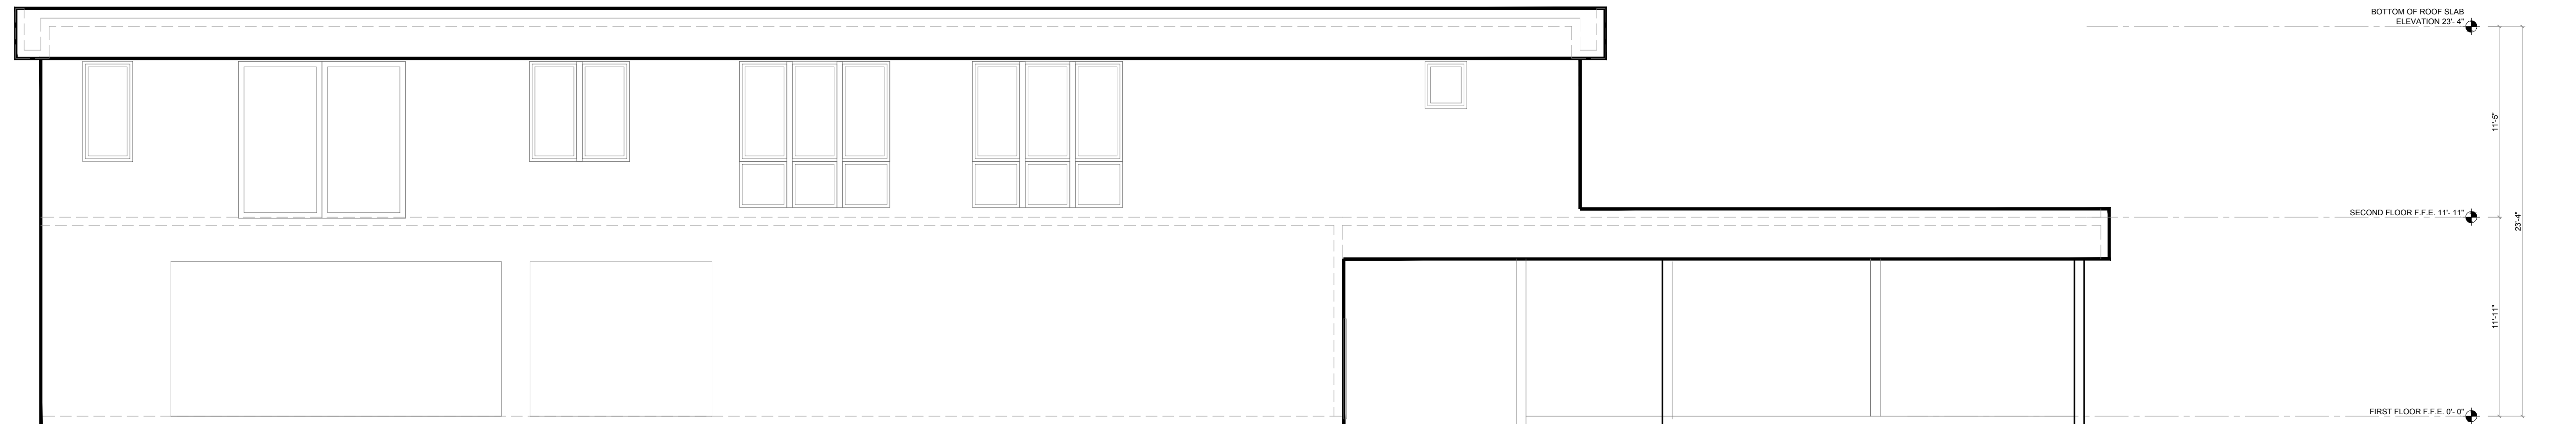

WEST FACADE
SCALE 1"=0"= 3/16"

AS BUILT - PROPERTY
AT DORADO COUNTRY
ESTATES, LOT 7,
DORADO, PUERTO
RICO, 00736

DCE- LOT 7

MUNICIPALITY
OF DORADO

PROJECT NAME | NOMBRE DEL PROYECTO

REVISIONS | REVISIONES

NO.	DESCRIPTION	DATE

DRAWN BY | DISEÑADO POR CHECK BY | COTEJADO POR

DESIGN BY | DISEÑO POR APPROVED BY | APROBADO POR

DATE | FECHA SCALE | ESCALA

PROJECT NO. | NÚM. PROYECTO


2022 02

SHEET NO. | NÚM. DE HOJA

4 OF 6

DRAWING NO. | NÚM. DE DIBUJO

AS- 200

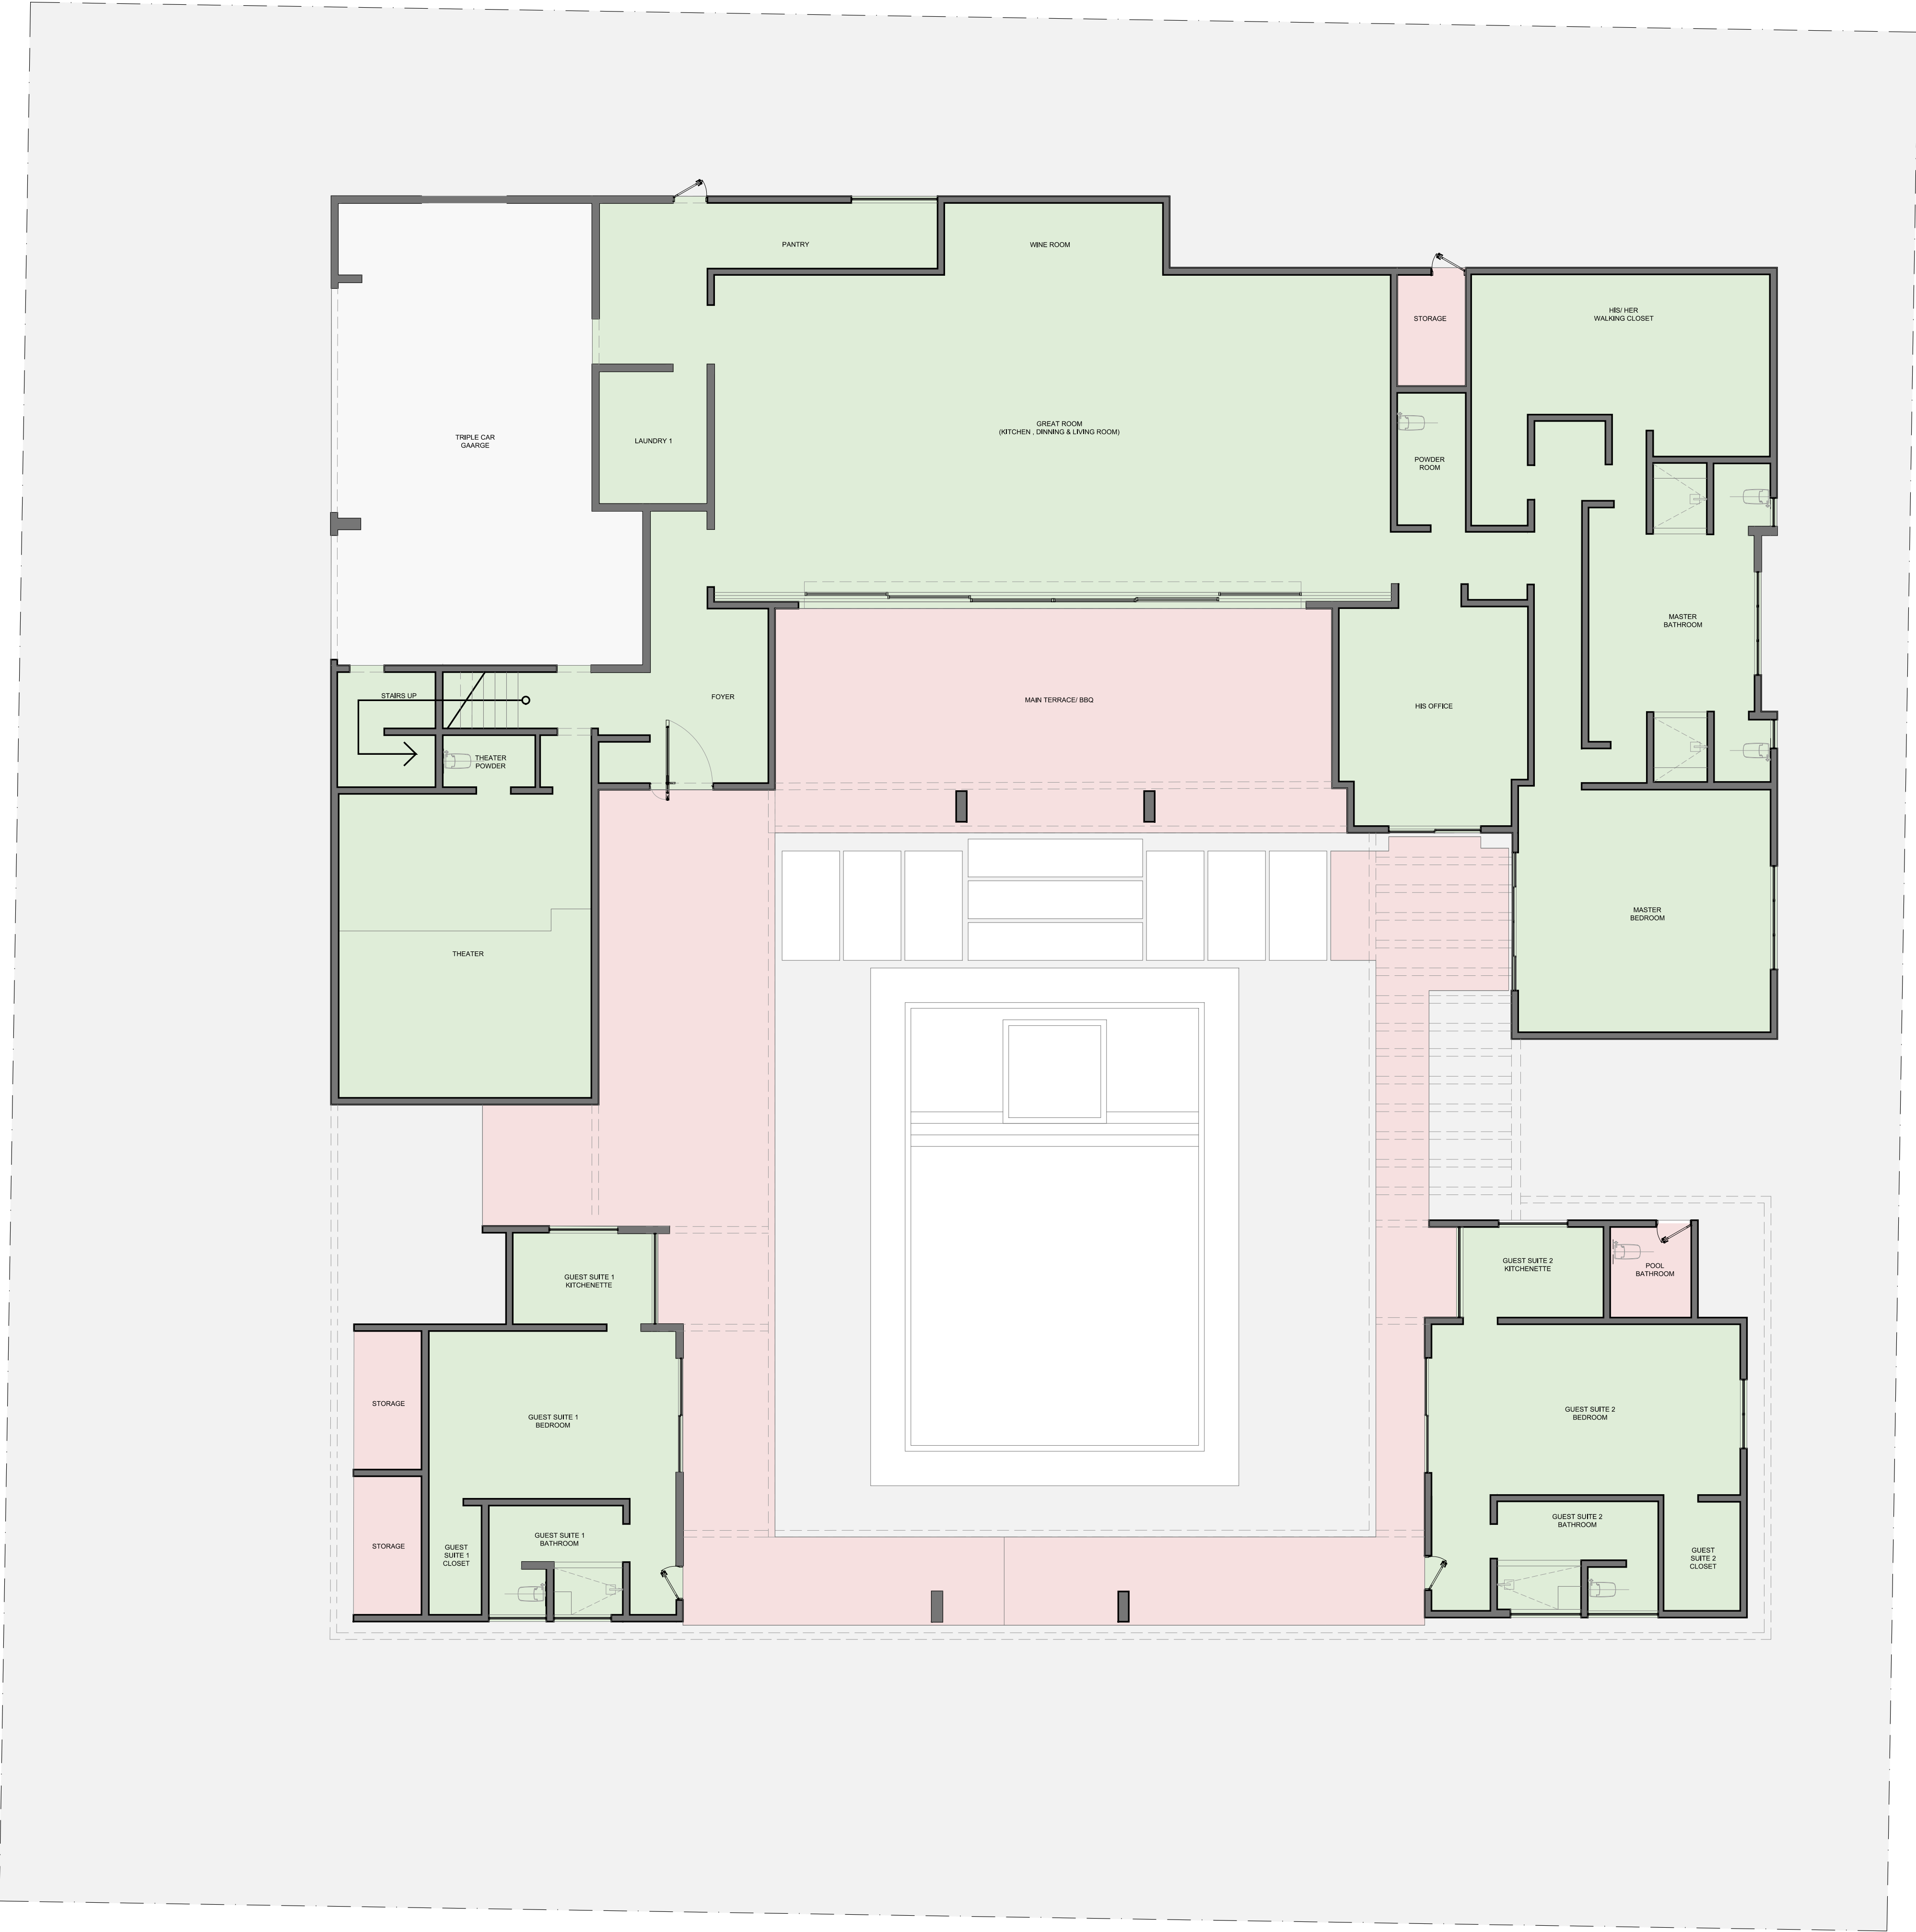

DCE-7 SQUARE FOOTAGE	
AS-BUILT FLOOR PLANS	
INTERIOR	9,700 SQFT
GARAGES	984 SQFT
EXTERIOR COVERED 1ST FLOOR	3,058 SQFT
EXTERIOR COVERED 2ND FLOOR	752 SQFT
2ND FLOOR EXTERIOR PATIO	1018 SQFT
TOTAL SQFT.	15,512 SQFT

STAMP | SELLO

AS BUILT - PROPERTY AT DORADO COUNTRY ESTATES, LOT 7, DORADO, PUERTO RICO, 00736

DCE- LOT 7

MUNICIPALITY OF DORADO

PROJECT NAME | NOMBRE DEL PROYECTO

REVISIONS | REVISIONES

NO.	DESCRIPTION	DATE

DRAWN BY | DISEÑADO POR CHECK BY | COTEJADO POR

DESIGN BY | DISEÑADO POR APPROVED BY | APROBADO POR

DATE | FECHA SCALE | ESCALA

PROJECT NO. | NÚM. PROYECTO


2022 02

SHEET NO. | NÚM. DE HOJA

5 OF 6

DRAWING NO. | NÚM. DE DIBUJO

D1

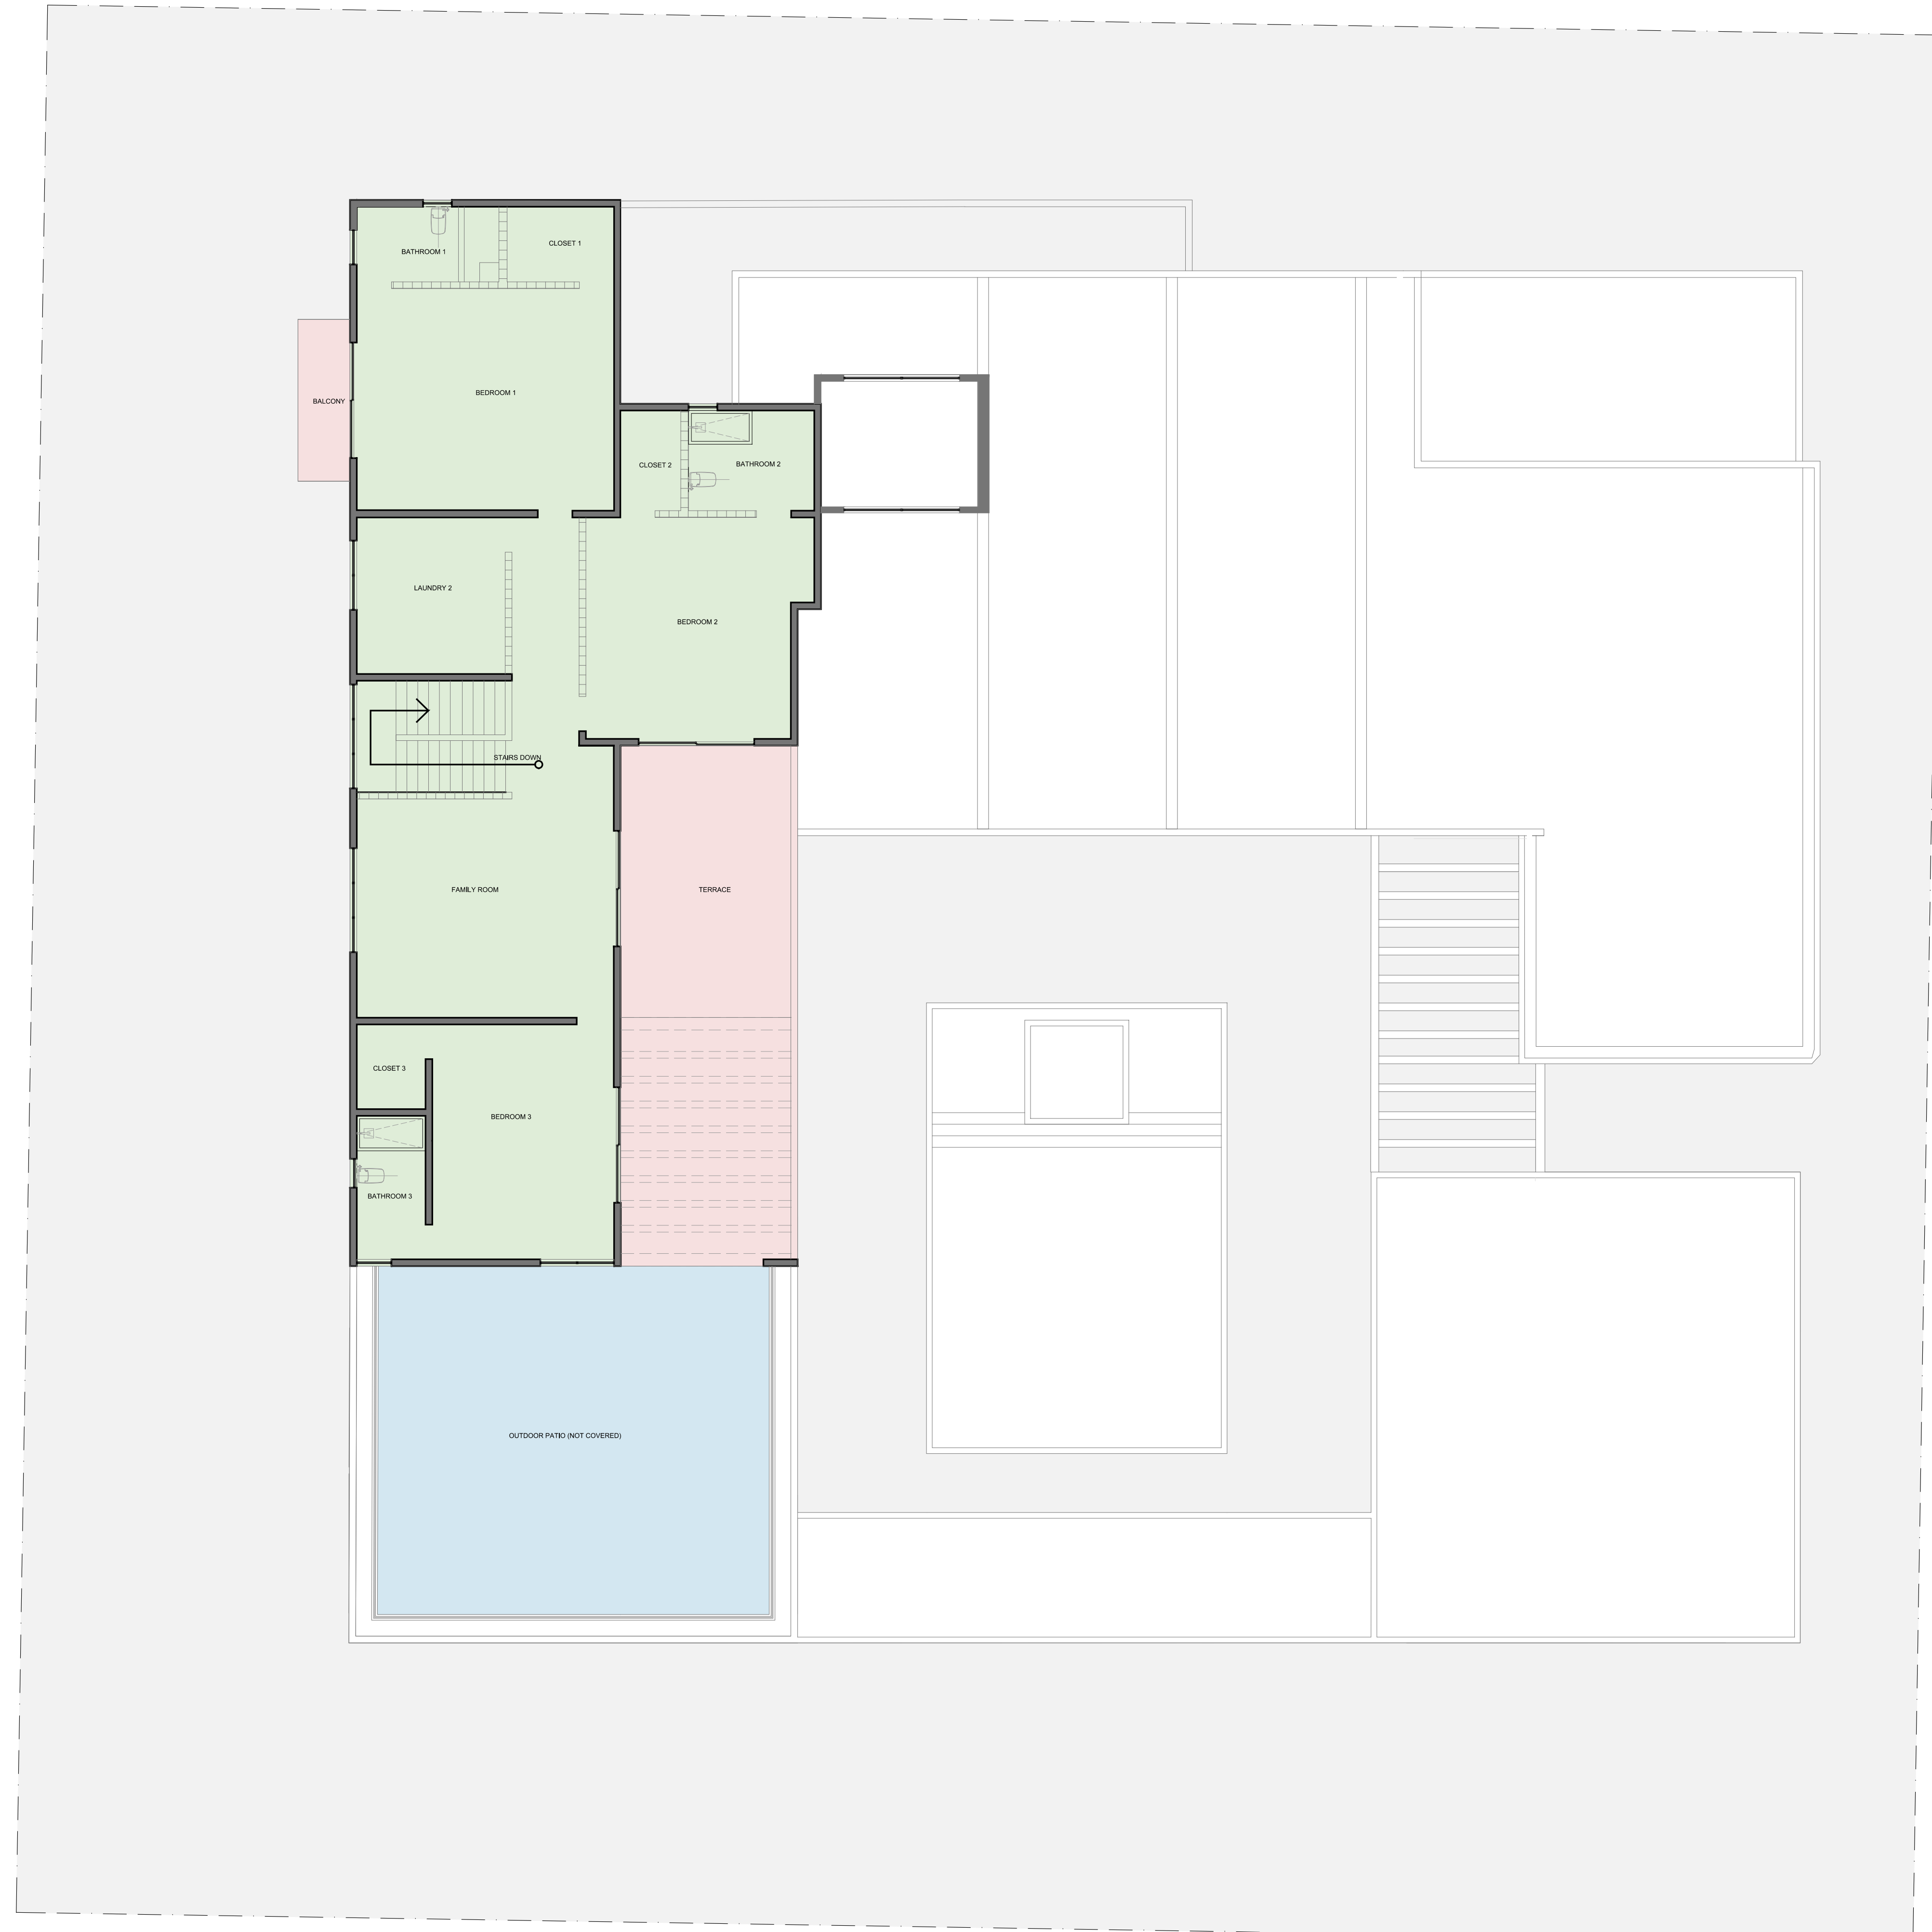

DCE-7 SQUARE FOOTAGE	
AS-BUILT FLOOR PLANS	
INTERIOR	9,700 SQFT
GARAGES	984 SQFT
EXTERIOR COVERED 1ST FLOOR	3,058 SQFT
EXTERIOR COVERED 2ND FLOOR	752 SQFT
2ND FLOOR EXTERIOR PATIO	1018 SQFT
TOTAL SQFT.	15,512 SQFT

STAMP | SELLO

AS BUILT - PROPERTY
AT DORADO COUNTRY
ESTATES, LOT 7,
DORADO, PUERTO
RICO,00736

DCE- LOT 7

MUNICIPALITY
OF DORADO

PROJECT NAME | NOMBRE DEL PROYECTO

REVISIONS REVISIONES		
NO.	DESCRIPTION	DATE

DRAWN BY | DIBUJADO POR CHECK BY | COTEJADO POR

DESIGN BY | DISEÑADO POR APPROVED BY | APROBADO POR

DATE | FECHA SCALE | ESCALA

PROJECT NO. | NÚM. PROYECTO

2022 02

SHEET NO. | NÚM. DE HOJA

6 OF 6

DRAWING NO. | NÚM. DE DIBUJO

D2